



Zeichenerklärung


DN300 B 45,67m 5,2%	Regenwasserkanalisation Maßnahmen - Nr. 1F.32.1.3.11.16.001
15009	Schächten, Schachtnummern, Fließrichtung, Material, Durchmesser, Haltungslänge und Gefälle.
S=25,83	Hausanschlusskammer Regenwasser
S=28,19	Hausanschlusskammer Schmutzwasser
S=27,96	Schmutzwasserkanalisation Maßnahmen - Nr. 1F.32.1.2.11.16.001
S=24,82	Schächten, Schachtnummer, Fließrichtung, Material, Durchmesser, Haltungslänge und Gefälle.
DN200 Str 40,02m 5,0%	RW Grundstücksanschluss mit Stationierung
S	Regeneinlauf
am	Grabenauslauf
○	vorhandener Schmutzwasserschacht (alt)
○	vorhandener Regenwasserschacht (alt)
○	Pumpenschacht

ausführende Baufirma
MEHA Straßen-, Tiefbau u. Kabellegungs GmbH
 Oldenburger Straße 4 24676 Elisabethhehn
 Tel. 04459/2558 Fax: 04459/1414

Vermessung
Vermessungsbüro Kalus
 Bioherfelder Straße 144
 26129 Oldenburg

Bestandsplan Regenwasserkanal

Maßstab 1 : 500		Barßel Brinkstraße	
Blatt Nr.	Bearbeitungsplan Nr.	Bestandsplan-Nr.	Abteilung

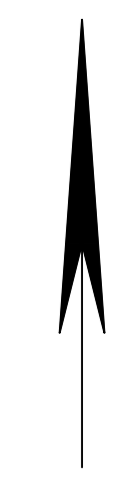

Grenzen möglicherweise im Liegenschaftskataster nachgewiesen